


वार्ड नैप न.पा. सदमणगा 6
कुल वार्ड :- 40

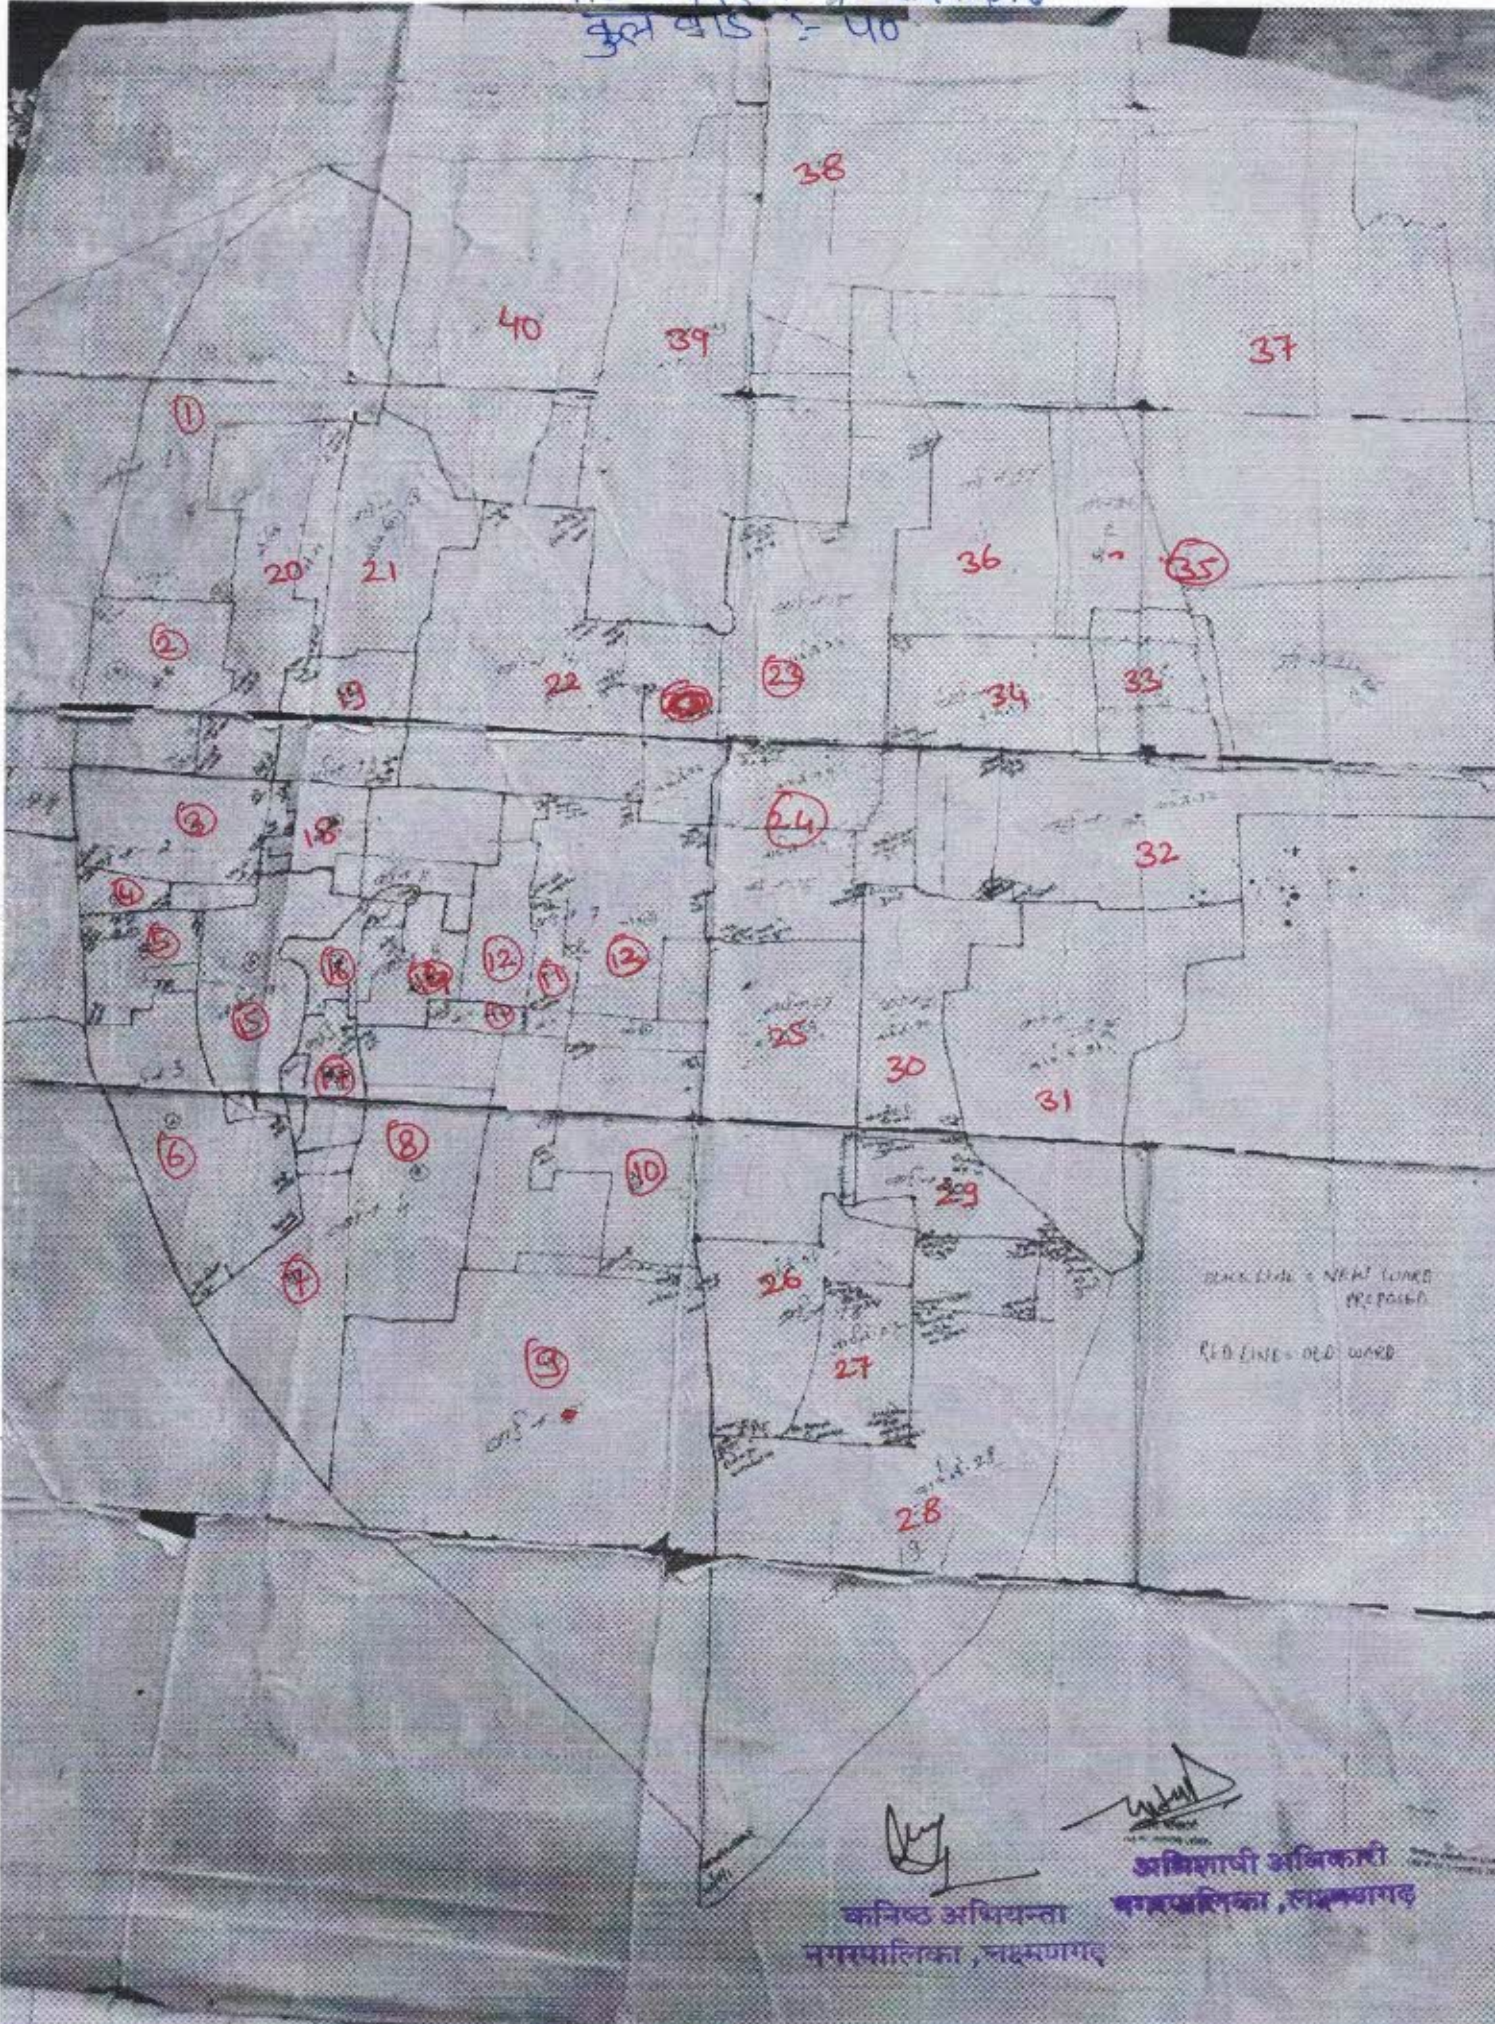

BLACK LINE = NEW LINES
PREPARED
RED LINE = OLD WORD


कनिष्ठा अधियन्ता
नगरपालिका, सदमणगा 6


अभिशापी अधिकारी
नगरपालिका, सदमणगा 6